
Bebauungsplan Nr.

2195 - Poststraße -

1. Vereinfachte Änderung

Maßstab 1:500

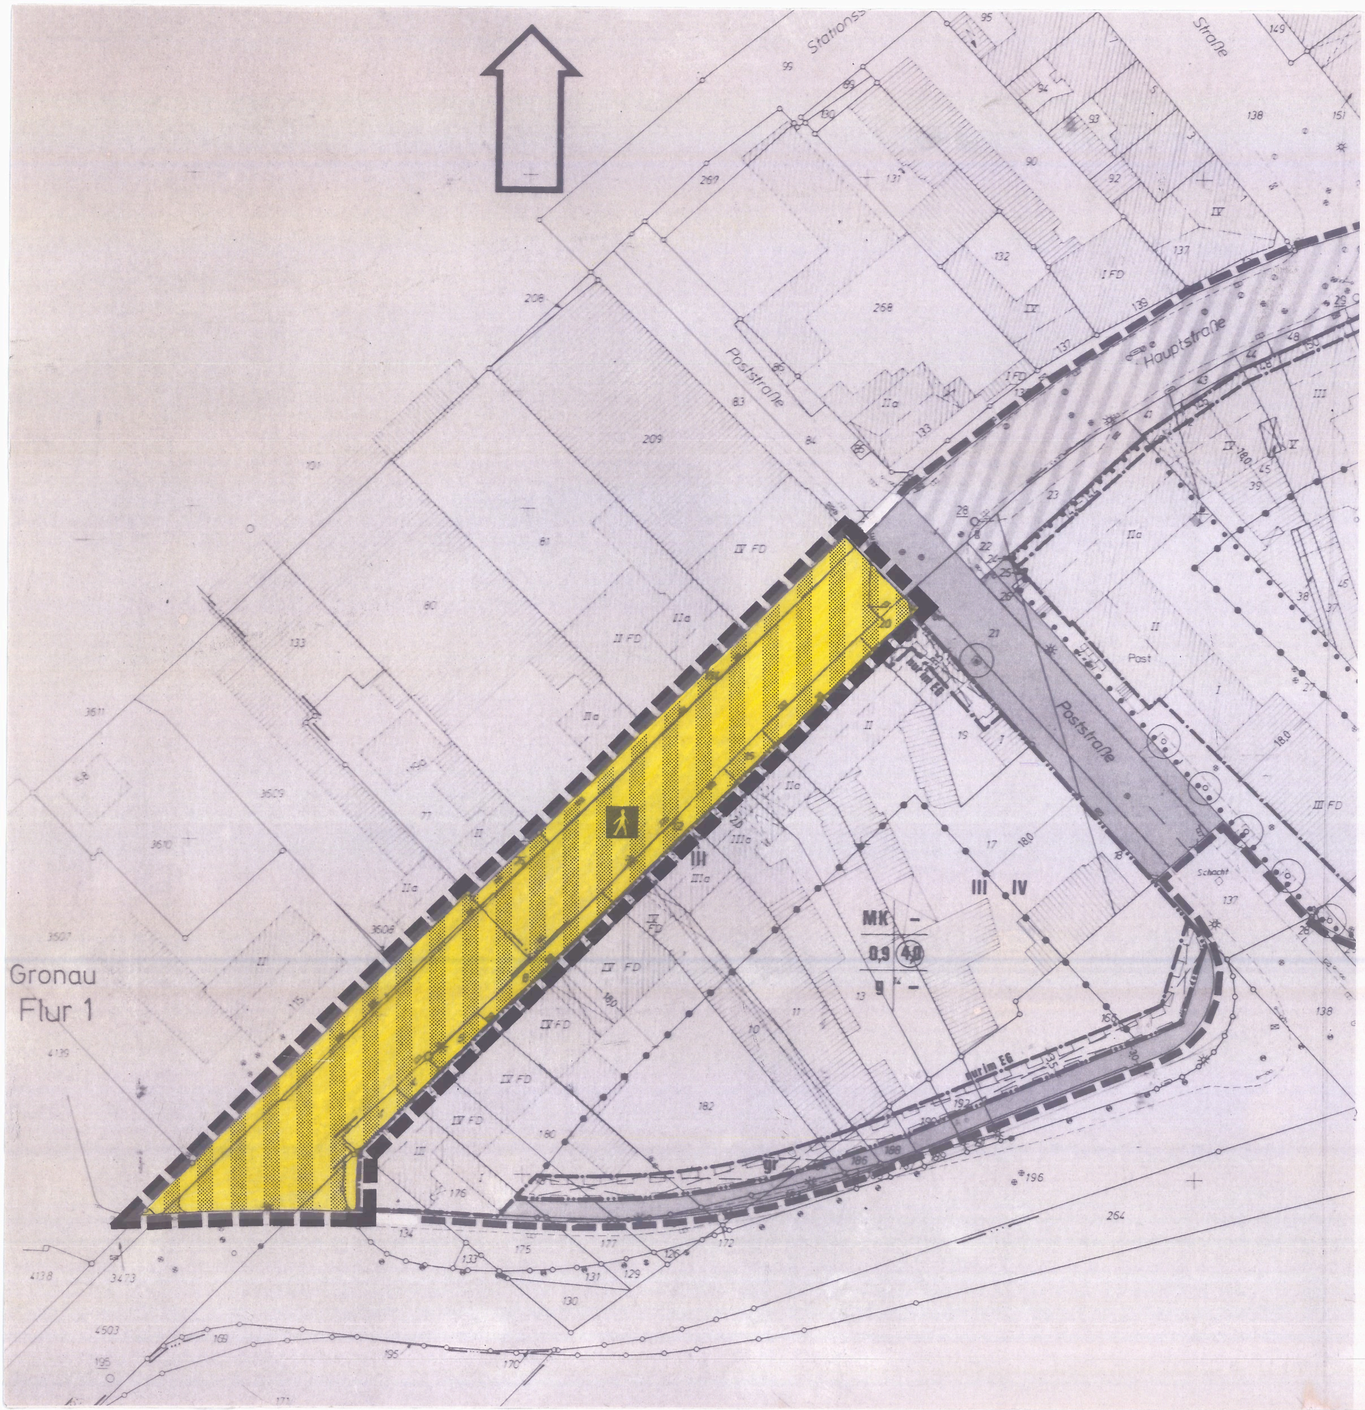

Legende

- Verkehrsflächen besonderer Zweckbestimmung
- Fußgängerbereich
- Bebauungsplanbereich

Der Bebauungsplan ist
am 02.11. 1999
zur Aufstellung beschlossen worden.

Bergisch Gladbach, 10.12. 1999

Opladen ~~MdL~~
Bürgermeisterin

Dieser Plan ist gemäß § 10 des BauGB
vom Rat am 02.11.1999
als Satzung beschlossen worden.

Bergisch Gladbach, 10.12. 1999

Opladen ~~MdL~~
Bürgermeisterin

Die Beschlüsse des Rates vom 02.11. 1999
wurden am 17.12. 1999
ortsüblich gemäß § 10 BauGB bekanntgemacht.
Die Bekantmachung wurde
am 07.12. 1999
von der ~~vom stellvertr.~~ Bürgermeisterin
unterzeichnet.

Bergisch Gladbach, 22.12. 1999

i.A.
Stadtvermessungsamtsrat

2195 1. Vereinf. Änd.