
Schrank 4

2349, T. 1 2. Vereinf. Änd.

Bebauungsplan Nr. 2349, Teil 1 - Feldstraße - 2. Vereinfachte Änderung

Maßstab 1:500

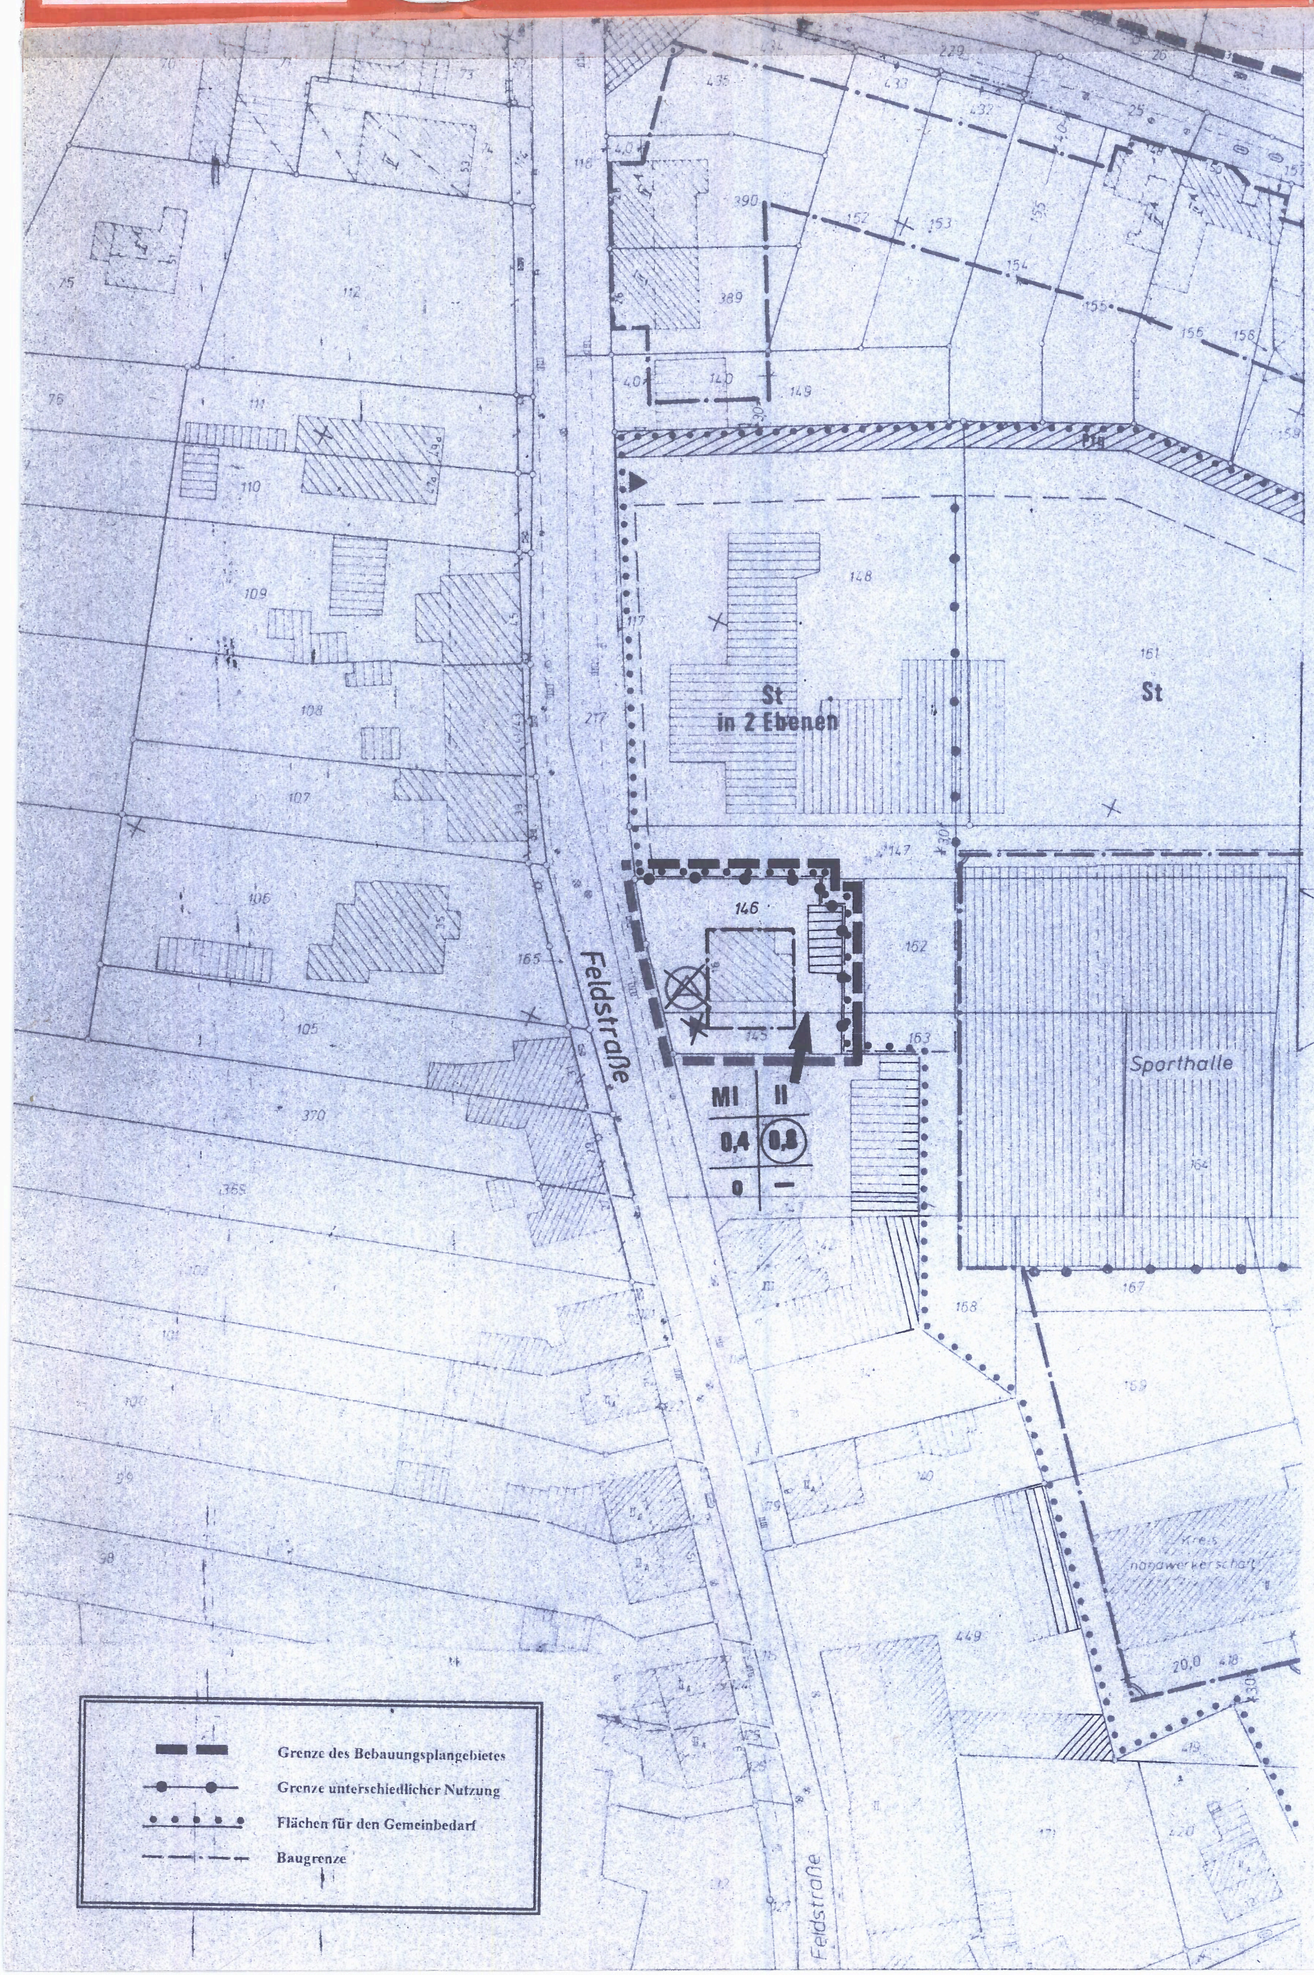

Dieser Plan ist gemäß § 2 (1) des BauGB durch Beschluß des ~~Planungsausschuß~~ Rates vom 23.06. .1998 aufgestellt worden.

Bergisch Gladbach, den 10.09. .1998

Bürgermeisterin

~~Der Aufstellungsbeschluß ist am .199 ortsüblich bekannt gemacht worden.~~

~~Bergisch Gladbach, den .199~~

~~i.A.~~

~~Stadtvermessungsamtsrat~~

~~bis~~ ~~Stattgegebene Anregungen und Bedenken gemäß Beschluß des Rates vom .199~~

Dieser Plan ist gemäß §10 des BauGB vom Rat am 23.06. .1998 als Satzung beschlossen worden.

Bergisch Gladbach, den 10.09. .1998

Bürgermeisterin

Entwurf und Anfertigung
Stadtplanungsamt
Bergisch Gladbach

Bergisch Gladbach , den .199

1. Beigeordneter

Die Beschlüsse des Rates vom ~~Der Abschluß des Anzeigeverfahrens gem. § 11 (1) BauGB~~ wurden am 22.u.24.07.1998 ortsüblich gem. § 10 BauGB bekanntgemacht.
Die Bekanntmachung wurde am 10.07. .1998 ~~vom~~ vom stellvertr. ~~stellvertr.~~ Bürgermeister~~in~~ unterzeichnet.

Bergisch Gladbach , den 10.09. .1998

i.A.

Stadtvermessungsamtsrat