Schrank 4

4181 2. Vereinf. Änd.

Bebauungsplan Nr. 4181 - Ball - 2. Vereinfachte Änderung

Maßstab 1:500

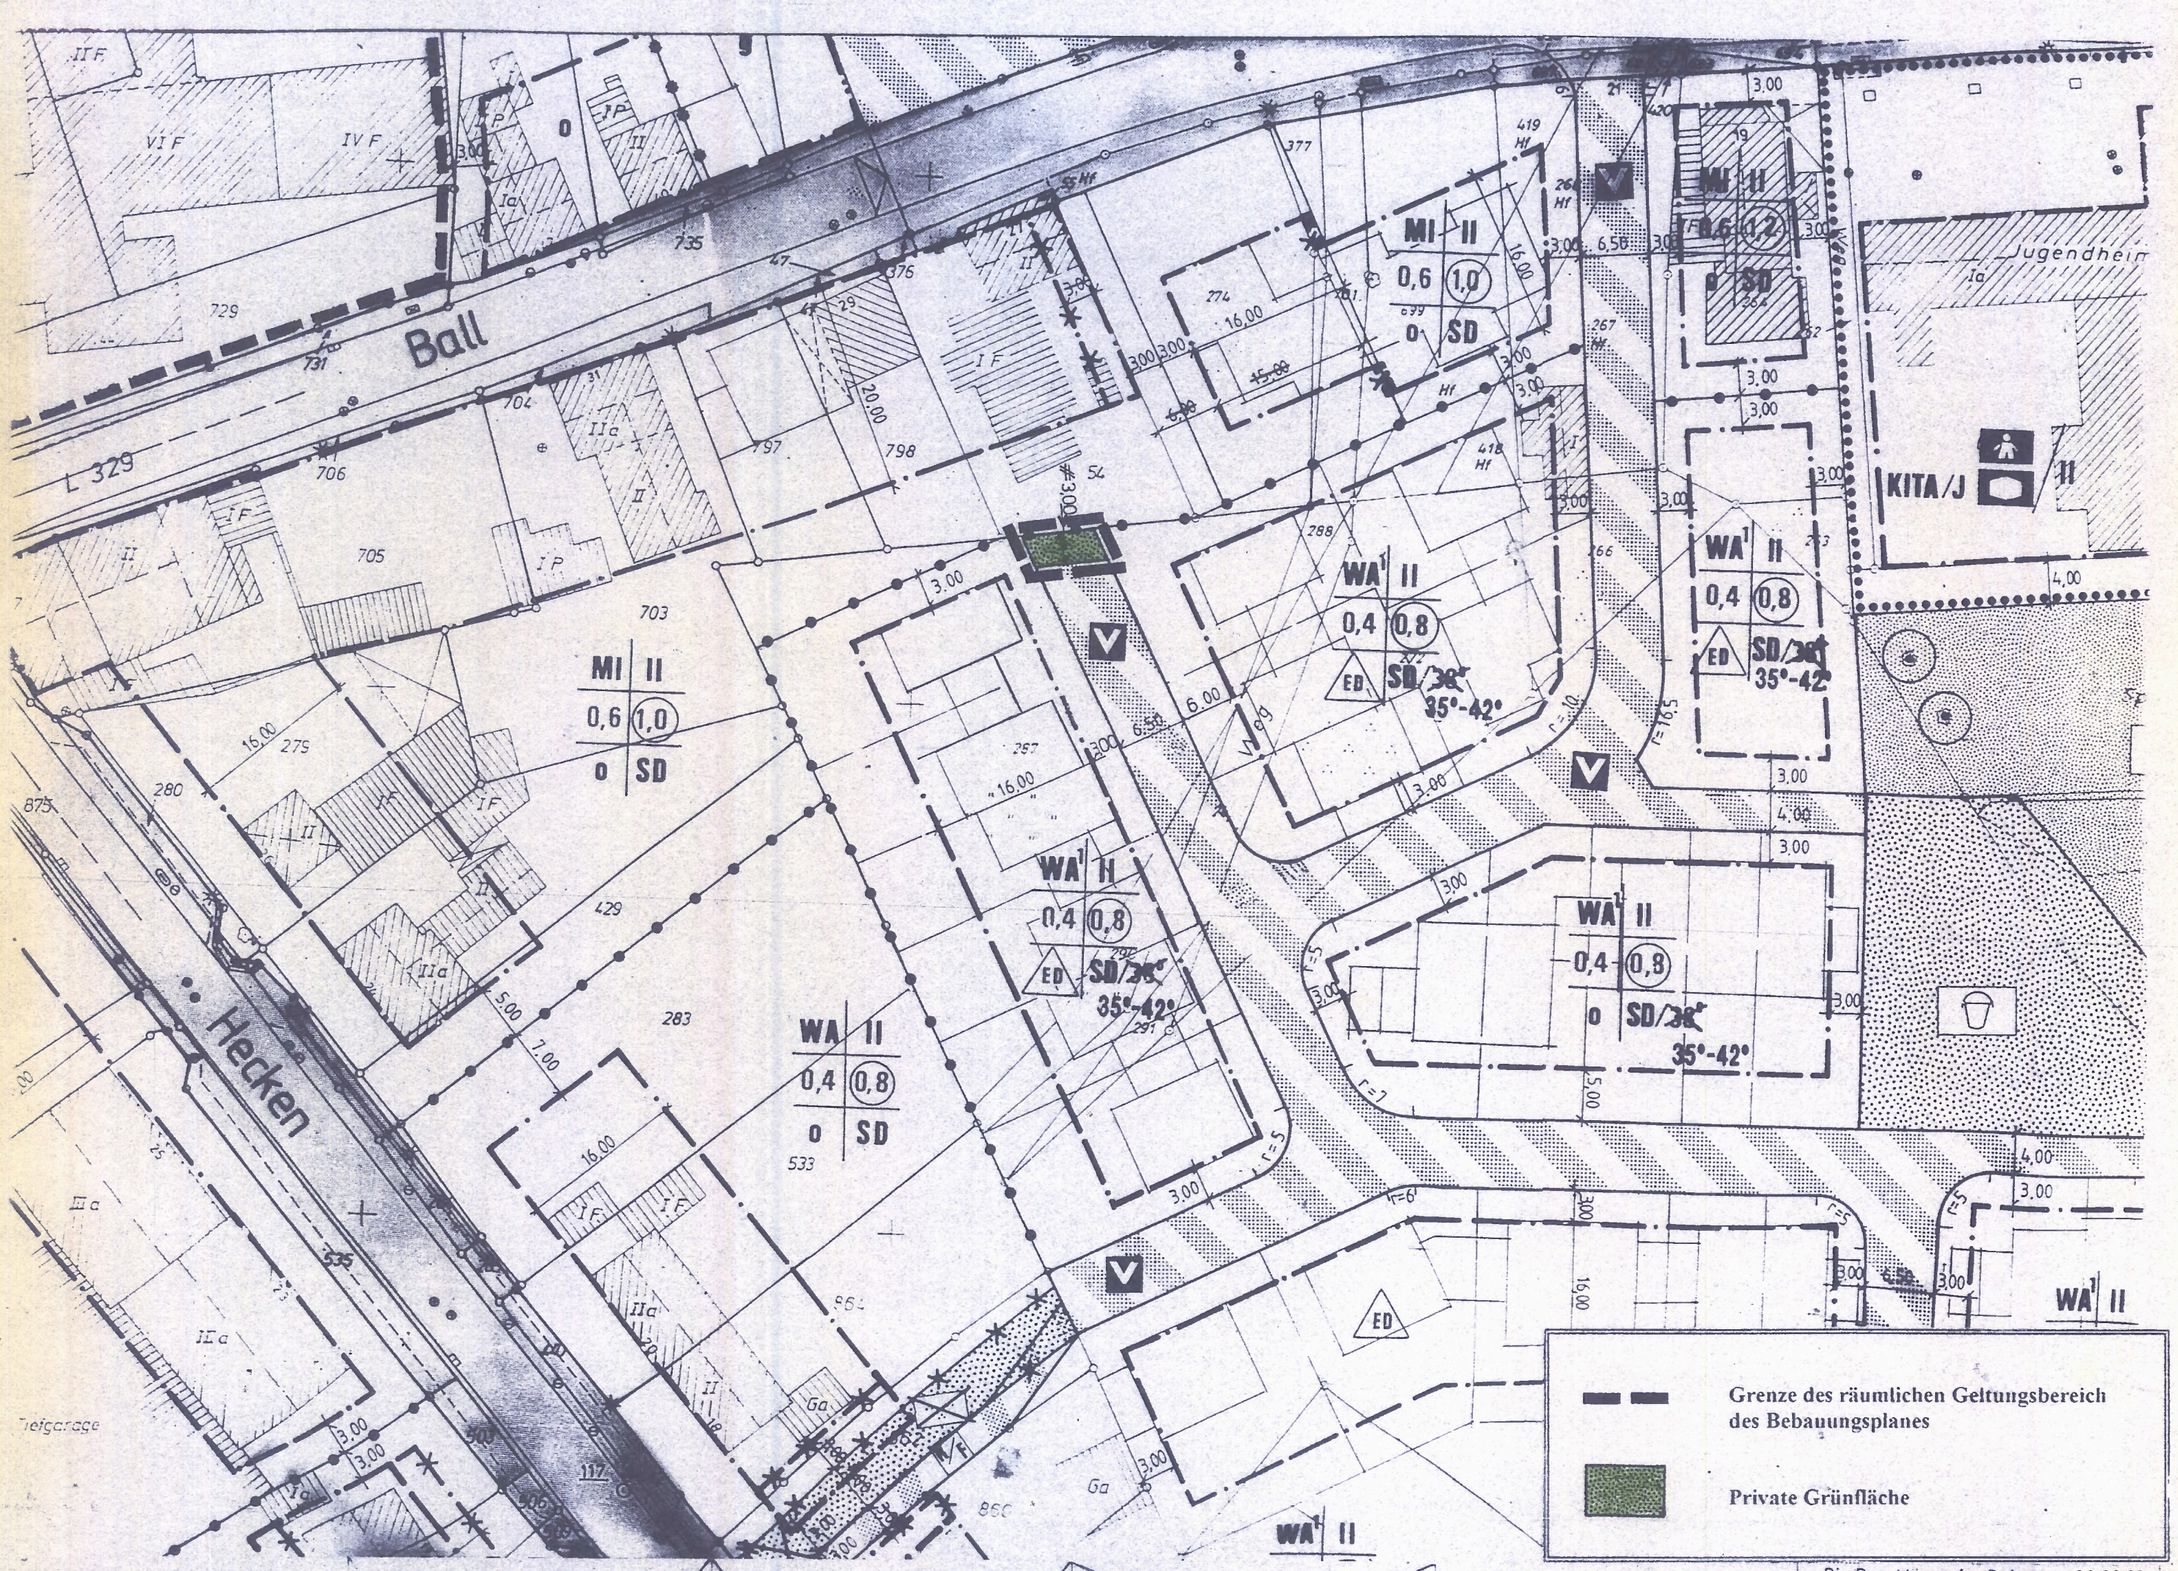

Dieser Plan ist gemäß § 2 (1) des BauGB durch Beschluß des ~~Planungsausschuß~~ Rates vom 23.06. .1998 aufgestellt worden.

Bergisch Gladbach, den 10.09. .1998

Bürgermeisterin

Der Aufstellungsbeschluß ist am .199 ortsüblich bekannt gemacht worden.

Bergisch Gladbach, den .199

i.A.

Stadtvermessungsamtsrat

Dieser Plan hat gemäß § 3 (2) des BauGB in der Zeit vom .199 bis .199 öffentlich ausgelegen.

Die Offenlegung wurde am .199 ortsüblich bekannt gemacht.

Bergisch Gladbach, den .199

i.A.

Stadtvermessungsamtsrat

Dieser Plan hat gemäß § 3 (3) BauGB in der Zeit vom .199 bis .199 erneut öffentlich ausgelegen.

Die erneute Offenlegung wurde am .199 ortsüblich bekannt gemacht.

Bergisch Gladbach, den .199

i.A.

Stadtvermessungsamtsrat

~~bis~~ ~~Stattgegebene Anregungen und Bedenken gemäß Beschluß des Rates vom .199~~

Dieser Plan ist gemäß §10 des BauGB vom Rat am 23.06. .1998 als Satzung beschlossen worden.

Bergisch Gladbach, den 10.09. .1998

Bürgermeisterin

Entwurf und Anfertigung Stadtplanungsamt Bergisch Gladbach

Bergisch Gladbach, den .199

1. Beigeordneter

Die Beschlüsse des Rates vom 23.06.98 ~~Der Abschluß des Anzeigeverfahrens gem. § 11 (1) BauGB~~ wurden am 22. u. 24.07. .1998 ortsüblich gem. § 10 BauGB bekanntgemacht.

Die Bekanntmachung wurde am 10.07. .1998 vom/der stellvertr. ~~vom stellvertr.~~ Bürgermeister/in unterzeichnet.

Bergisch Gladbach 10.09. .1998

i.A.

Stadtvermessungsamtsrat